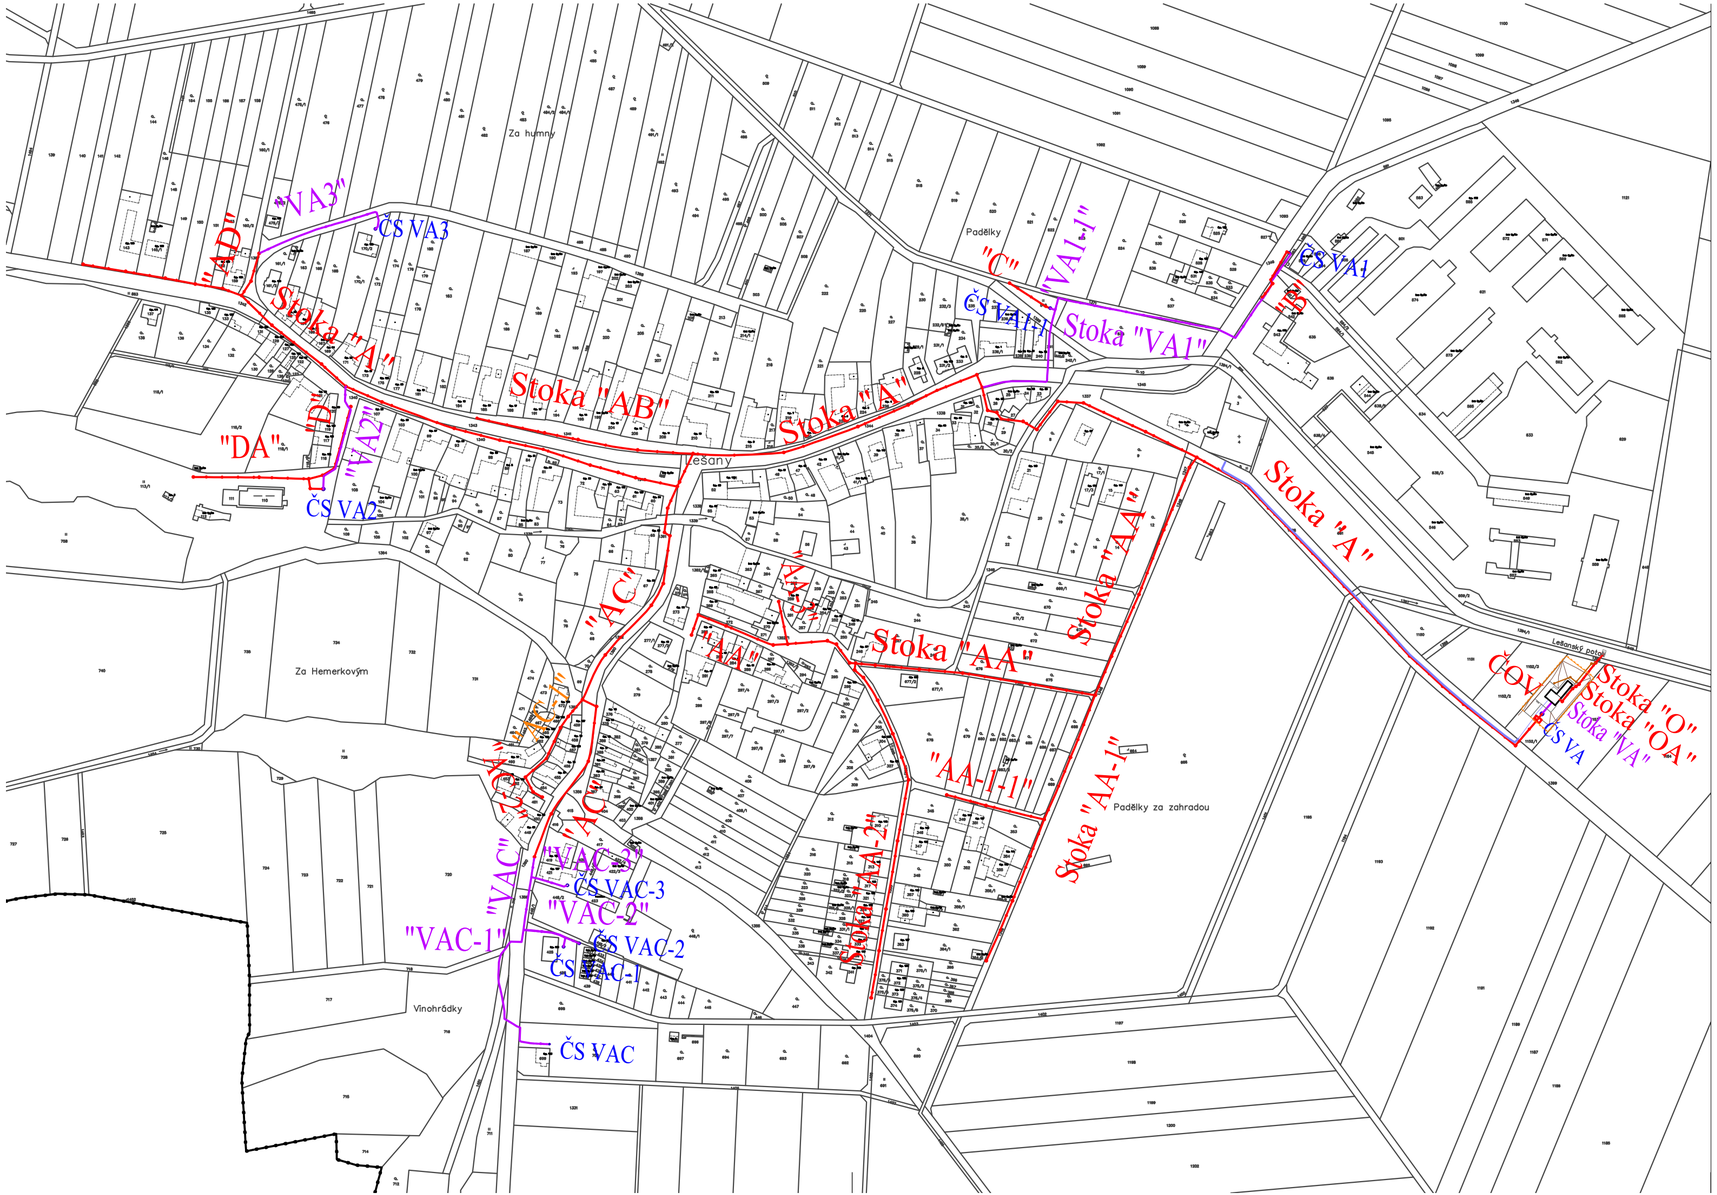

LEGENDA:

- Hranice pozemkové a stavební parcely katastru nemovitostí
- Slučovací čára parcel katastru nemovitostí
- Hranice katastrálního území
- Potok

Nově navržené inženýrské sítě a objekty:

- Kanalizace gravitační splašková
- Kanalizace tlaková splašková
- Přípojky NN k ČS a ČOV
- Oplocení ČOV
- Pásmo hygienické ochrany ČOV
- Prodloužení vodovodní sítě k ČOV
- Vodovodní přípojka k ČOV

ČOV — Čistírna odpadních vod
V1 O — Výustní objekt
ČS — Čerpací stanice

S

Vypracoval:	Ing. Jiří Minařík
Zodpovědný projektant:	Ing. Jiří Minařík
Vedoucí projektu:	Ing. Pavel Kocůr
Kontroloval:	Ing. Pavel Kocůr
Stupeň:	dokumentace skutečného provedení
Investor:	Obec Lešany

PROVOD inž. spol., s.r.o.
V Podhájí 226/28
400 01 Ústí n/L
tel.:475 201 580

středisko Tišnov:
Kukýrna 51
666 01 Tišnov
tel.: 549 259 539

Název akce:
Obec Lešany - ČOV a stoková síť

Část:
KANALIZAČNÍ ŘÁD

Název přílohy:
Mapová příloha

Soubor:	-	
Tisk. soubor:	-	
Paré č.	Zak. č.:	20-T003
	Datum:	červenec 2022
	Revize č.:	0
	Formát:	3 A4
	Měřítko: 1:3000	Číslo výkresu: 1